


**PROJEKT REKULTYWACJI I ZAGOSPODAROWANIA
WYROBISKA POEKSPLOATACYJNEGO "ODRA 1"**

Geodezyjna inwentaryzacja powykonawcza

Objaśnienia:

- — granica obszaru objętego rekultywacją
- ścieżka dydaktyczna
- — tablica informacyjna
- +—+—+— — barierki ochronne
- platforma widokowa
- — miejsce na ognisko
- łąka (teren rekreacyjny)
- zadrzewienia i zakrzewienia
- zbiornik wodny

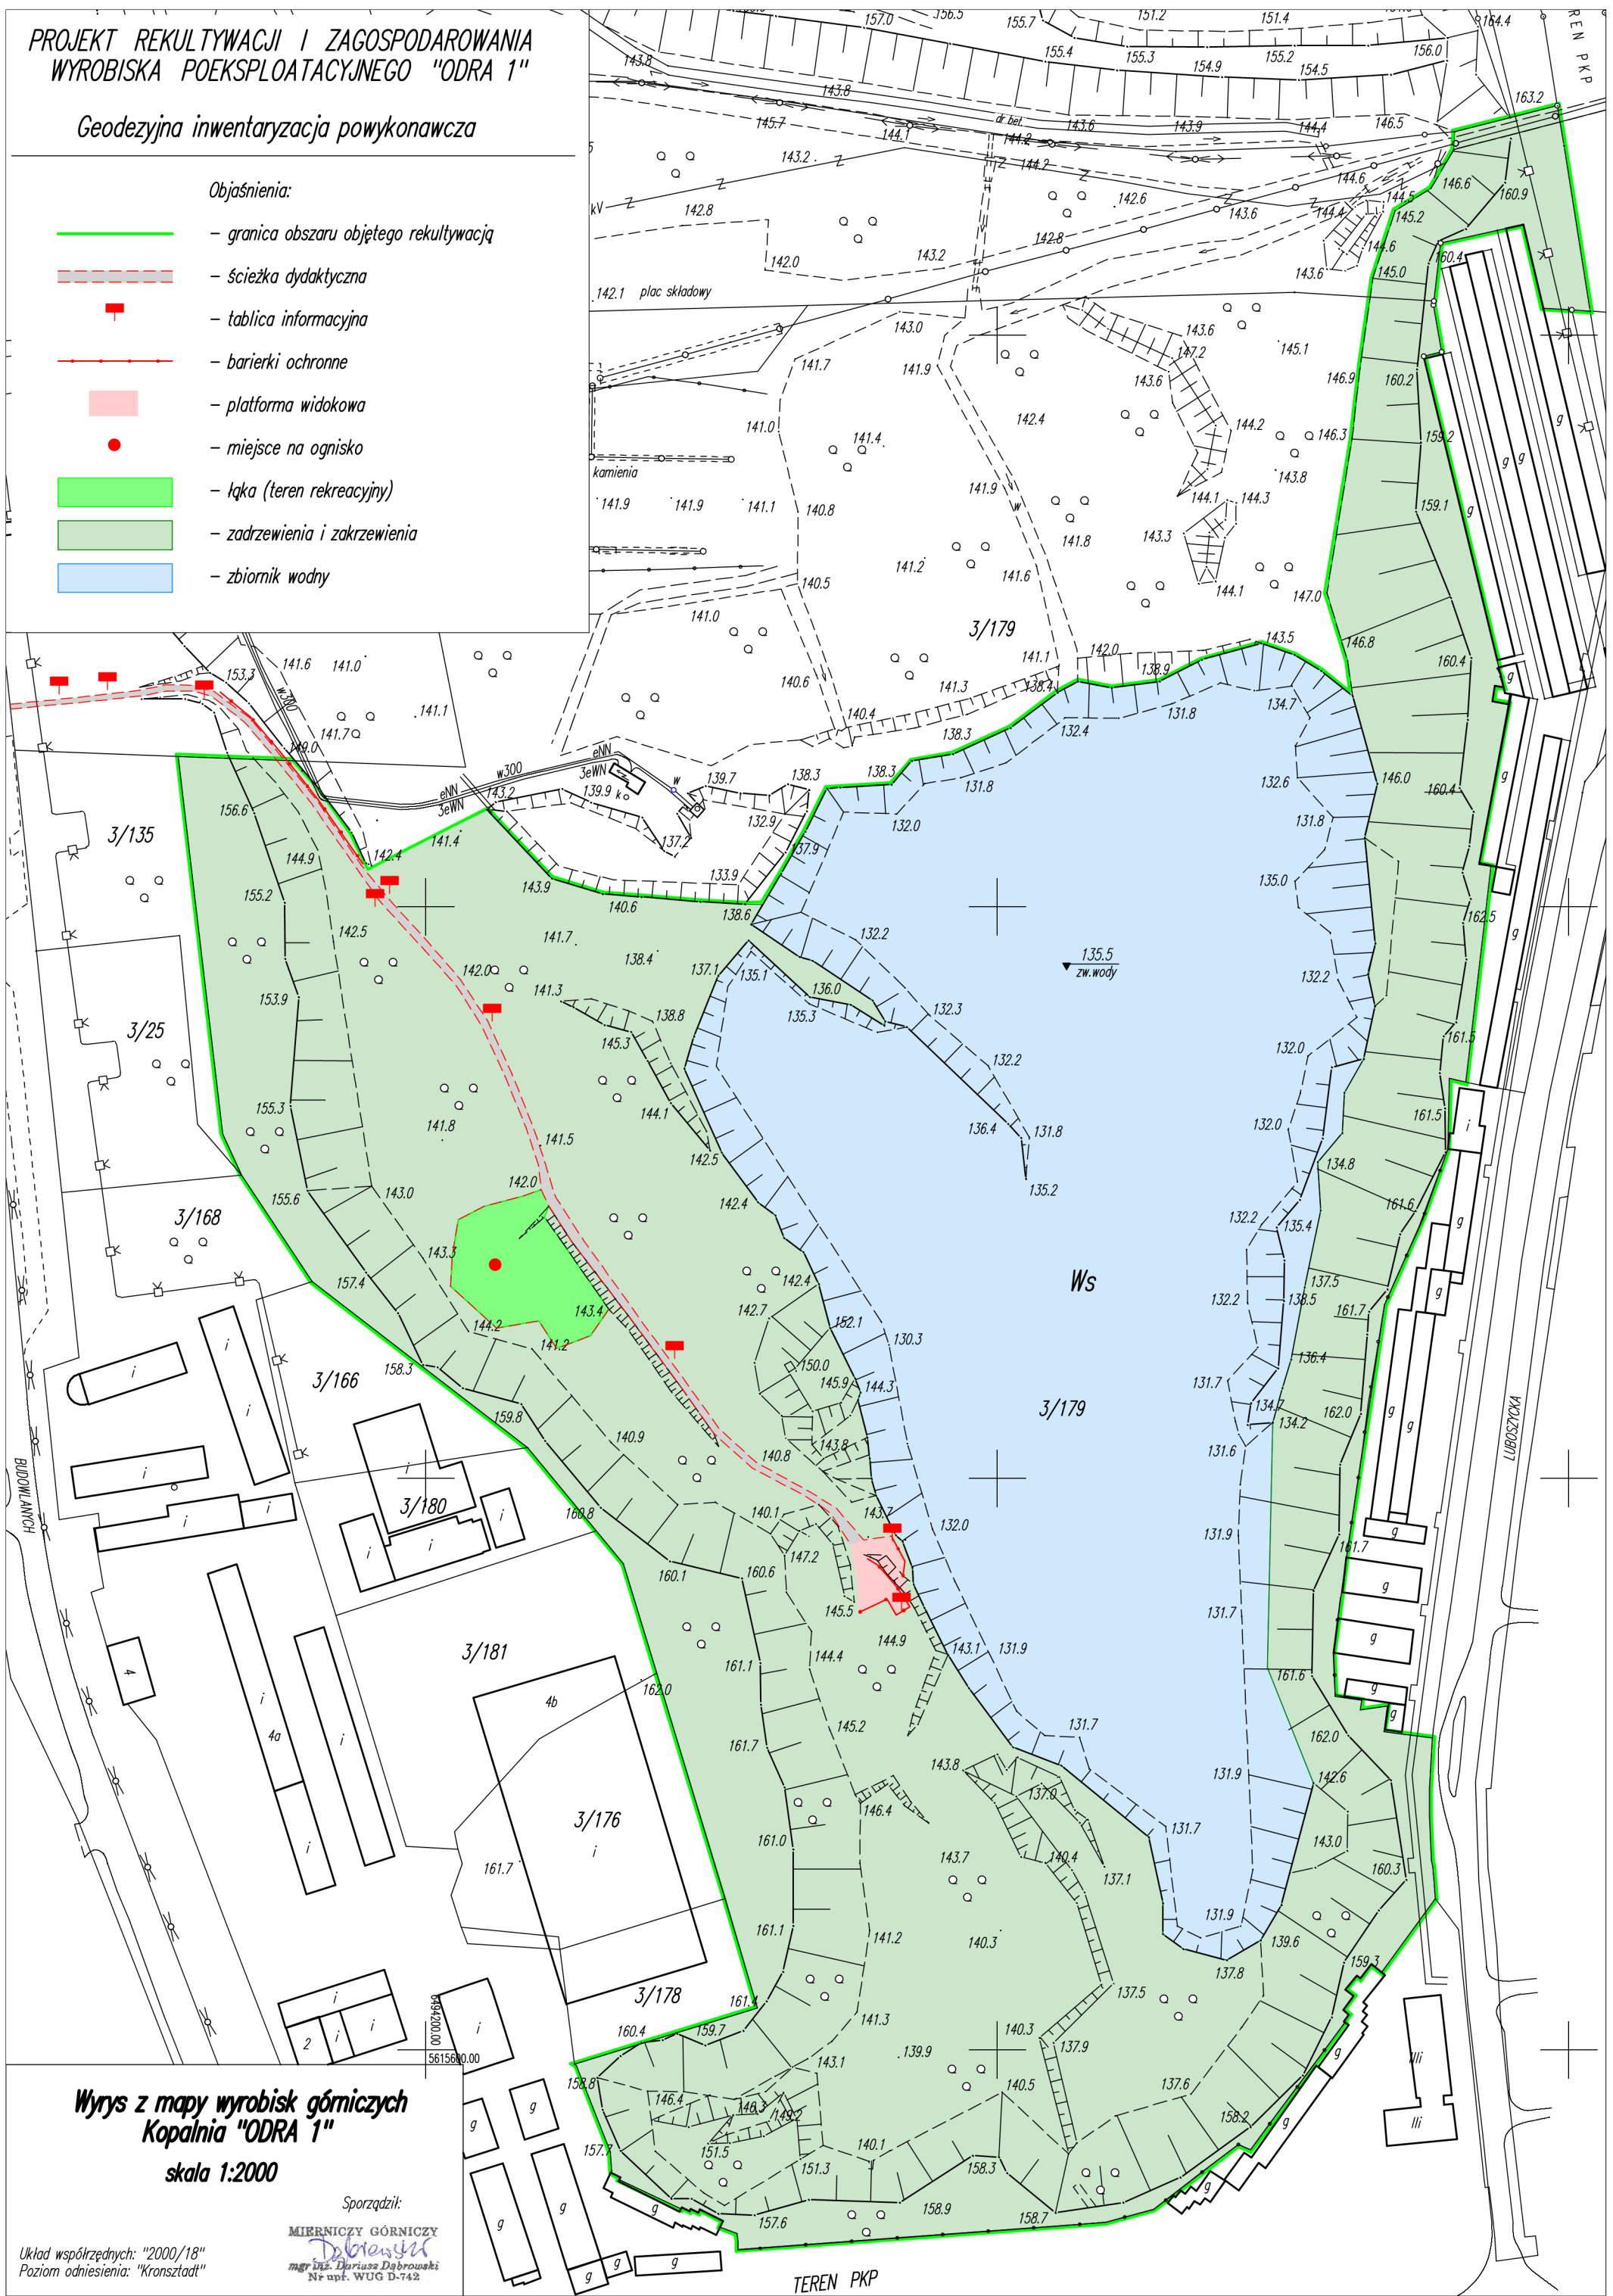

**Wyrus z mapy wyrobisk górniczych
Kopalnia "ODRA 1"**

skala 1:2000

Sporządził:

MIERNICZY GÓRNICZY
Dobroszt
mgr inż. Dariusz Dobroszt
Nr upr. WUG D-742

Układ współrzędnych: "2000/18"
Poziom odniesienia: "Kronsztadt"

TEREN PKP